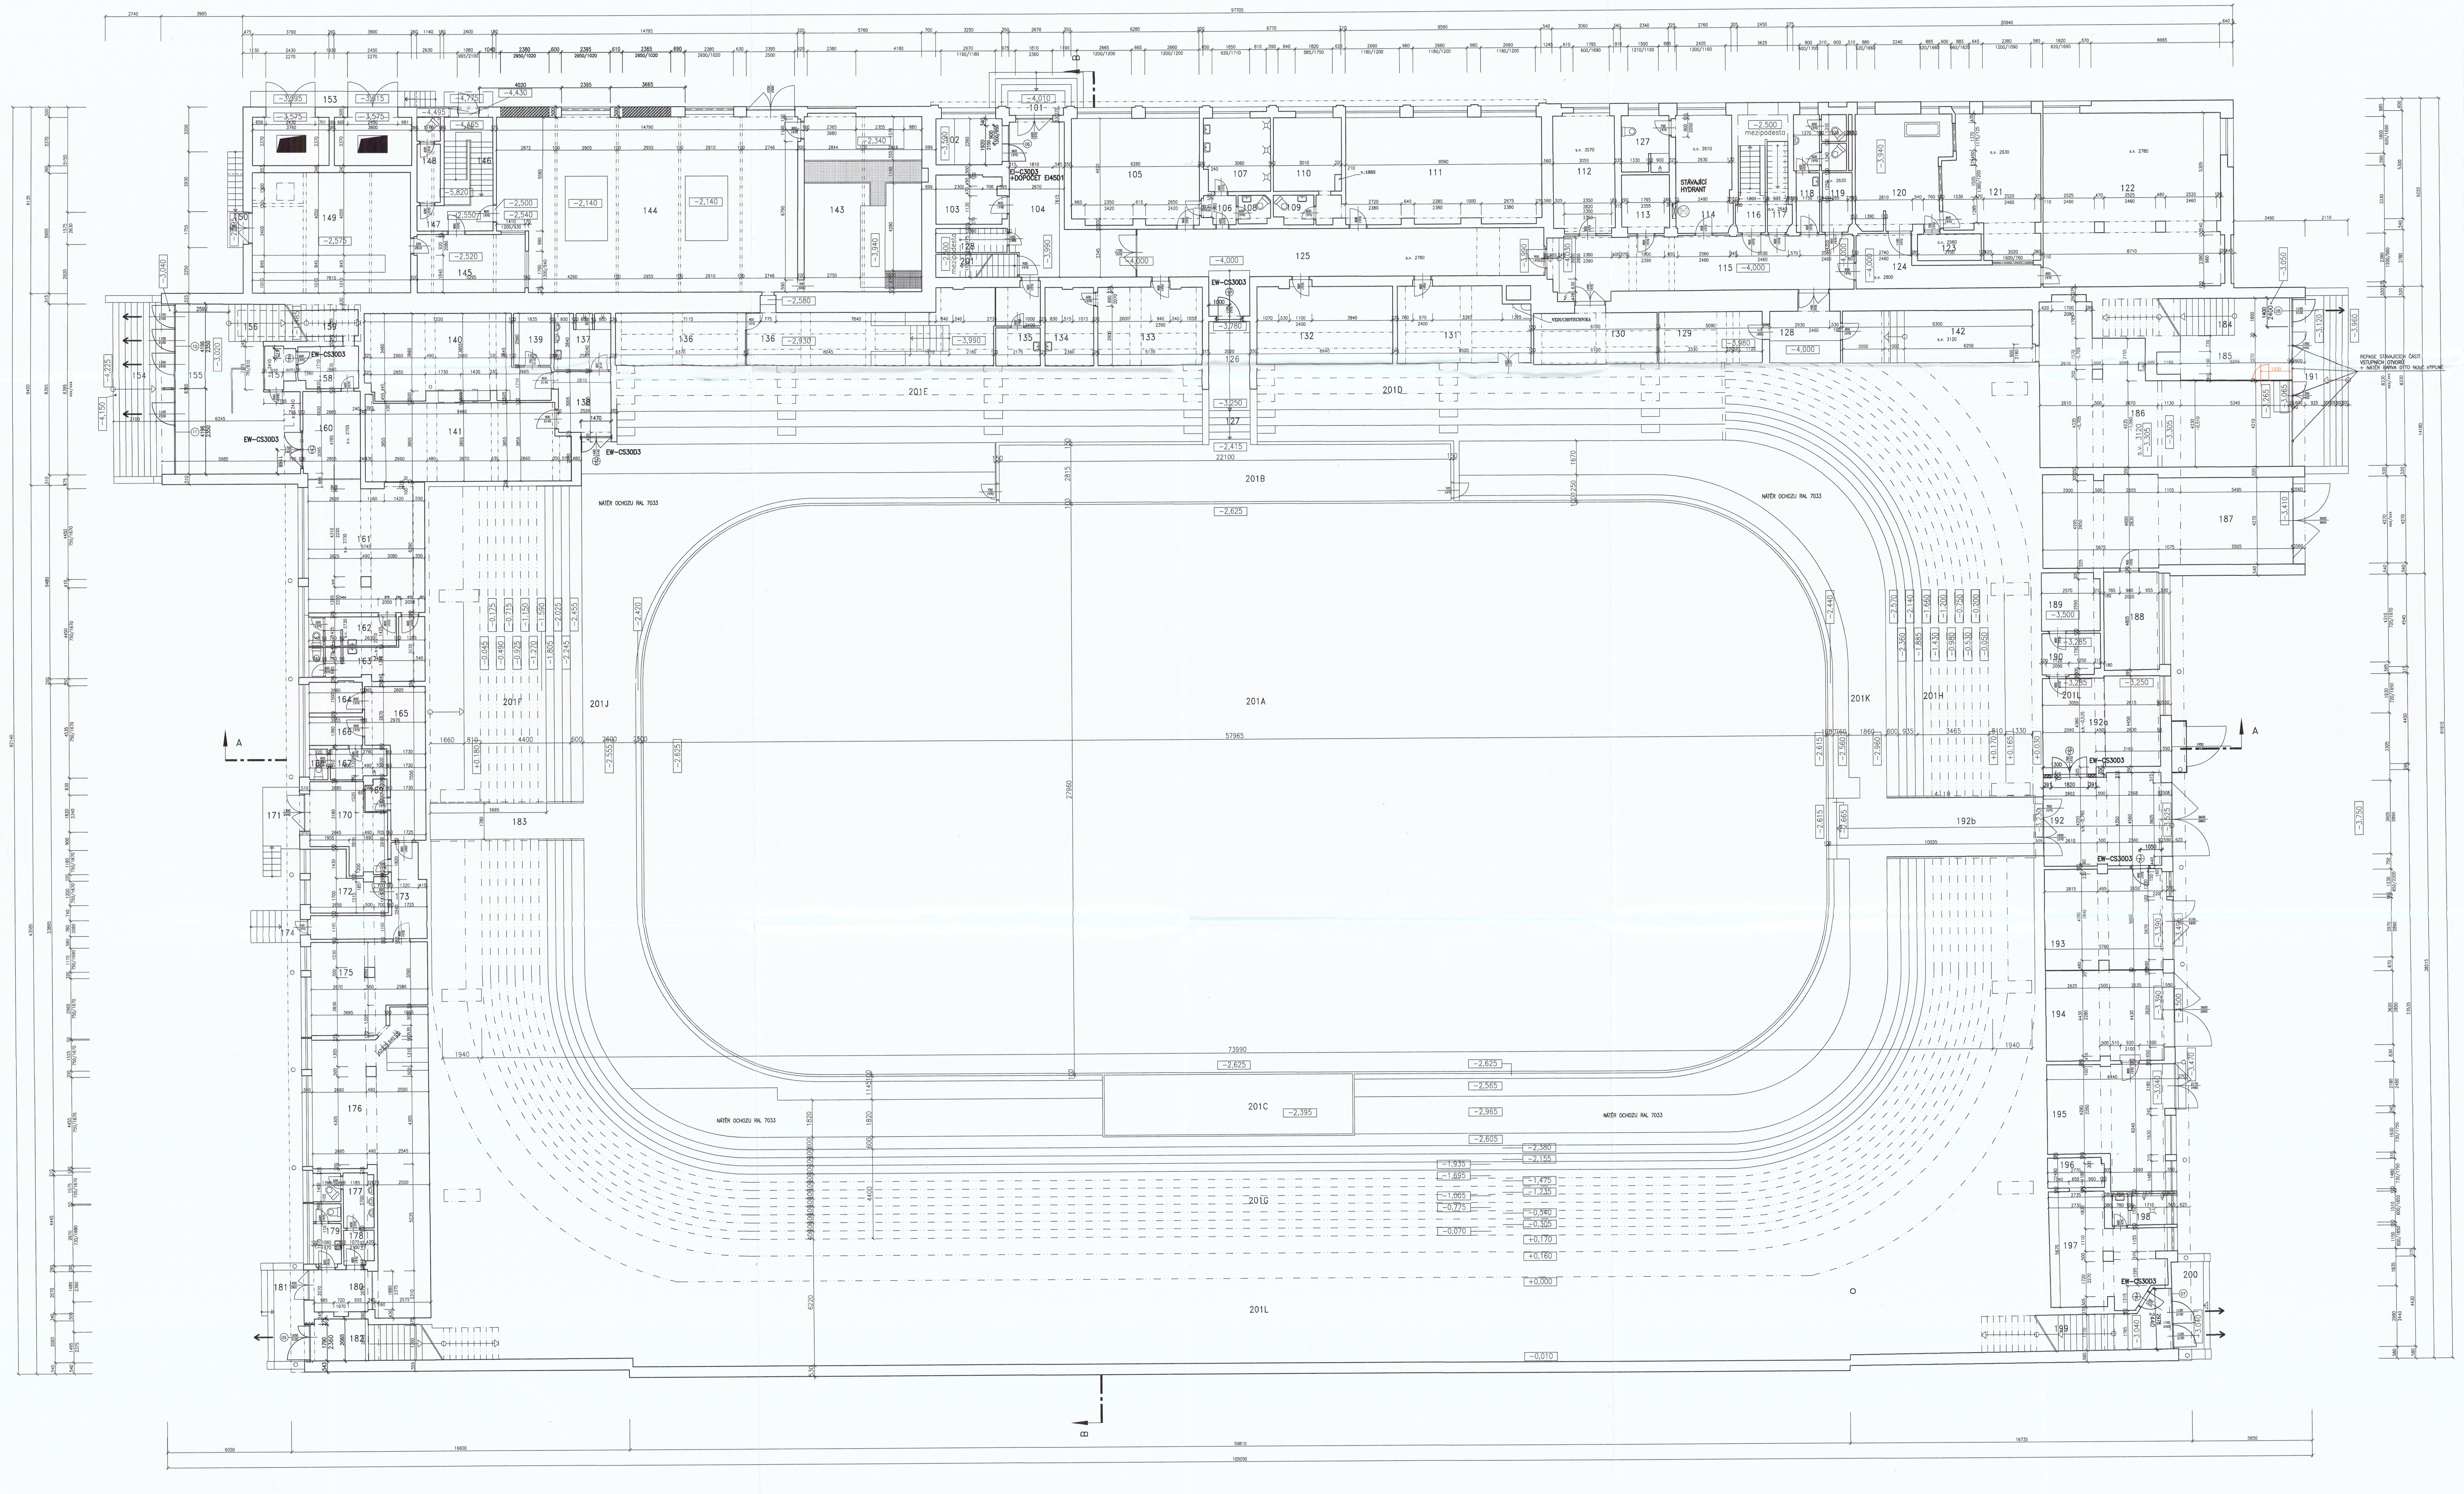

LEGENDA MÍSTNOSTÍ 1.NADZEMNÍHO PODLAŽÍ

Ozn	Název	Plocha [m^2]	POZNÁMKA:
101	VSTUPNÍ SCHODIŠTĚ	7,92	
102	VRÁTNICE	7,60	
103	OŠETŘOVNA	7,94	
104	CHODBA	27,98	
105	ŠATNA č.4	32,50	
106	CHODBA	2,22	
107	UMÝVÁRNA	11,62	
108	WC	2,15	
109	WC	2,69	
110	UMÝVÁRNA	13,52	
111	ŠATNA č.7	49,72	
112	ŠATNA	17,81	
113	BURZA/SKLAD VÝSTROJE	6,61	
114	ROZHODČÍ/KANCELÁŘ	16,77	
115	CHODBA	41,81	
116	SCHODIŠTĚ	5,82	
117	BRUSÍRNA	4,75	
118	WC	10,60	
119	KUCHYŇKA	4,18	
120	KOUPELNA	24,49	
121	ŠATNA	29,92	
122	ŠATNA	74,46	
123	SAUNA	4,12	
124	CHODBA	14,51	
125	CHODBA	50,65	
126	CHODBA	9,72	
127	WC	2,86	
128	SKLAD PRÁDLA	10,20	
129	SKLAD PRÁDLA	13,24	
130	ŠATNA	16,01	
131	ŠATNA	23,83	
132	ŠATNA	25,62	
133	ŠATNA	19,96	
134	UMÝVÁRNA	9,03	
135	ŠATNA	4,06	
136	CHODBA	57,01	
137	UMYVÁRNA	7,85	
138	CHODBA	8,22	
139	ŠATNA	46,79	
140	ŠATNA	33,28	
141	ŠATNA	37,78	
142	SKLAD PRÁDLA	23,90	
143	STROJOVNA TECHNOLOGIE CHLAZENÍ	49,84	
144	STROJOVNA TECHNOLOGIE CHLAZENÍ	123,33	
145	VELÍN	15,25	
146	SCHODIŠTĚ	15,09	
147	CHODBA	5,12	
148	WC	4,76	
149	ELEKTROROZVODNA	46,13	
150	RAMPA	3,98	
151	TRAFO	10,20	
152	TRAFO	10,23	
153	RAMPA	6,81	
154	SCHODIŠTĚ	27,53	
155	VSTUPNÍ HALA	39,96	
156	SCHODIŠTĚ	11,77	
157	PRODEJ VSTUPENEK	3,02	
158	SKLAD RESTAURACE v II.NP	6,56	
159	SKLAD RESTAURACE v II.NP	76,15	
160	FITNES CENTRUM	12,20	
161	FITNES CENTRUM	36,72	
162	UM/WC	6,18	
163	UM/WC	7,48	
164	ŠATNA	4,04	
165	CHODBA	16,90	
166	ŠATNA	3,97	
167	UMYVÁRNA	39,91	
168	WC	1,38	
169	SKLAD RESTAURACE	1,59	
170	SKLAD	13,52	
171	RAMPA	7,05	
172	PŘÍPRAVNA/SKLAD RESTAURACE	9,09	
173	CHODBA	12,37	
174	SCHODIŠTĚ	4,15	
175	KUCHYŇ RESTAURACE	23,05	
176	RESTAURACE	58,71	
177	WC	6,07	
178	CHODBA	2,39	
179	WC	4,26	
180	CHODBA	6,42	
181	SCHODIŠTĚ	11,48	
182	SCHODIŠTĚ	16,26	
183	CHODBA – ČÁST	3,15	
184	SCHODIŠTĚ	16,88	
185	SKLAD NÁŘADÍ	13,88	
186	DÍLNA KOVOTEPCI	68,79	
187	DÍLNA	54,06	
188	KANCELÁŘ	12,97	
189	TECHNOLOGICKÁ ČÁST/ SKLAD	8,12	
190	TECHNOLOGICKÁ ČÁST/ SKLAD	5,81	
191	SCHODIŠTĚ	24,53	
192	ROLBA – VJEZD	27,48	
192a	DÍLNA	26,68	
192b	CHODBA	22,24	
193	GARÁŽ – DÍLNA	30,50	
194	GARÁŽ	25,36	
195	DÍLNA	31,24	
196	ŠATNA	4,18	
197	ŠATNA	25,91	
198	UMYVÁRNA	3,98	
199	SKLAD	18,18	
200	SCHODIŠTĚ	8,19	
201	SCHODIŠTĚ	9,35	

LEGENDA MATERIÁLŮ

ZDIVO Z CIHEL PLNÝCH 290/65/140 MM TL.450 MM

ZDIVO Z PŘÍČKOVEK POROTHERM 11,5 P+D 115/497/238 MM TL. 150 MM

→ SMĚR ÚNIKU

2005-02-28

SOUŘADNICOVÝ SYSTÉM: S-JTSK

VÝŠKOPISNÝ SYSTÉM: Bpv

±0.000= 427,69

OBJEDNATEL: MĚSTO SOKOLOV

GENERÁLNÍ PROJEKTANT: SPORTPROJEKTA PRAHA S.R.O. JINDŘIŠSKÁ 30, PRAHA 1

SPECIALISTA: SPORTPROJEKTA PRAHA S.R.O. JINDŘIŠSKÁ 30, PRAHA 1

DOKUMENTACE SKUTEČNÉHO PROVEDENÍ STAVBY

STAVBA : REKONSTRUKCE HALY ZIMNÍHO STADIONU SOKOLOV

B. NĚMCOVÉ 1780, 356 01 SOKOLOV

INVESTOR : MĚSTO SOKOLOV

ROKYCANOVA 1929, 356 20 SOKOLOV

ARCHITEKT :	ing. arch. V. Mudra ing. arch. M. Polák	SPORTPROJEKTA PRAHA, s.r.o., Jindřišská 30, PRAHA 1 TEL.: 257 318 766 sportprojekta@seznam.cz	DATUM :	02/2010
HL. INŽ. PROJEKTU:	M. Krakauer		MĚŘÍTKO :	1/100
ZODP. PROJ. PROFESE:	K. Dolejší		FORMÁT :	21 A4
VYPRACOVAL:	K. Dolejší		ČÍSLO ČÁSTI:	ČÍSLO PARE:
NÁZEV ČÁSTI:	SO 01.1 STAVEBNÍ ČÁST		01.1	
OBSAH VÝKRESU:	PŮDORYS 1.NP		ČÍSLO VÝKRESU:	03