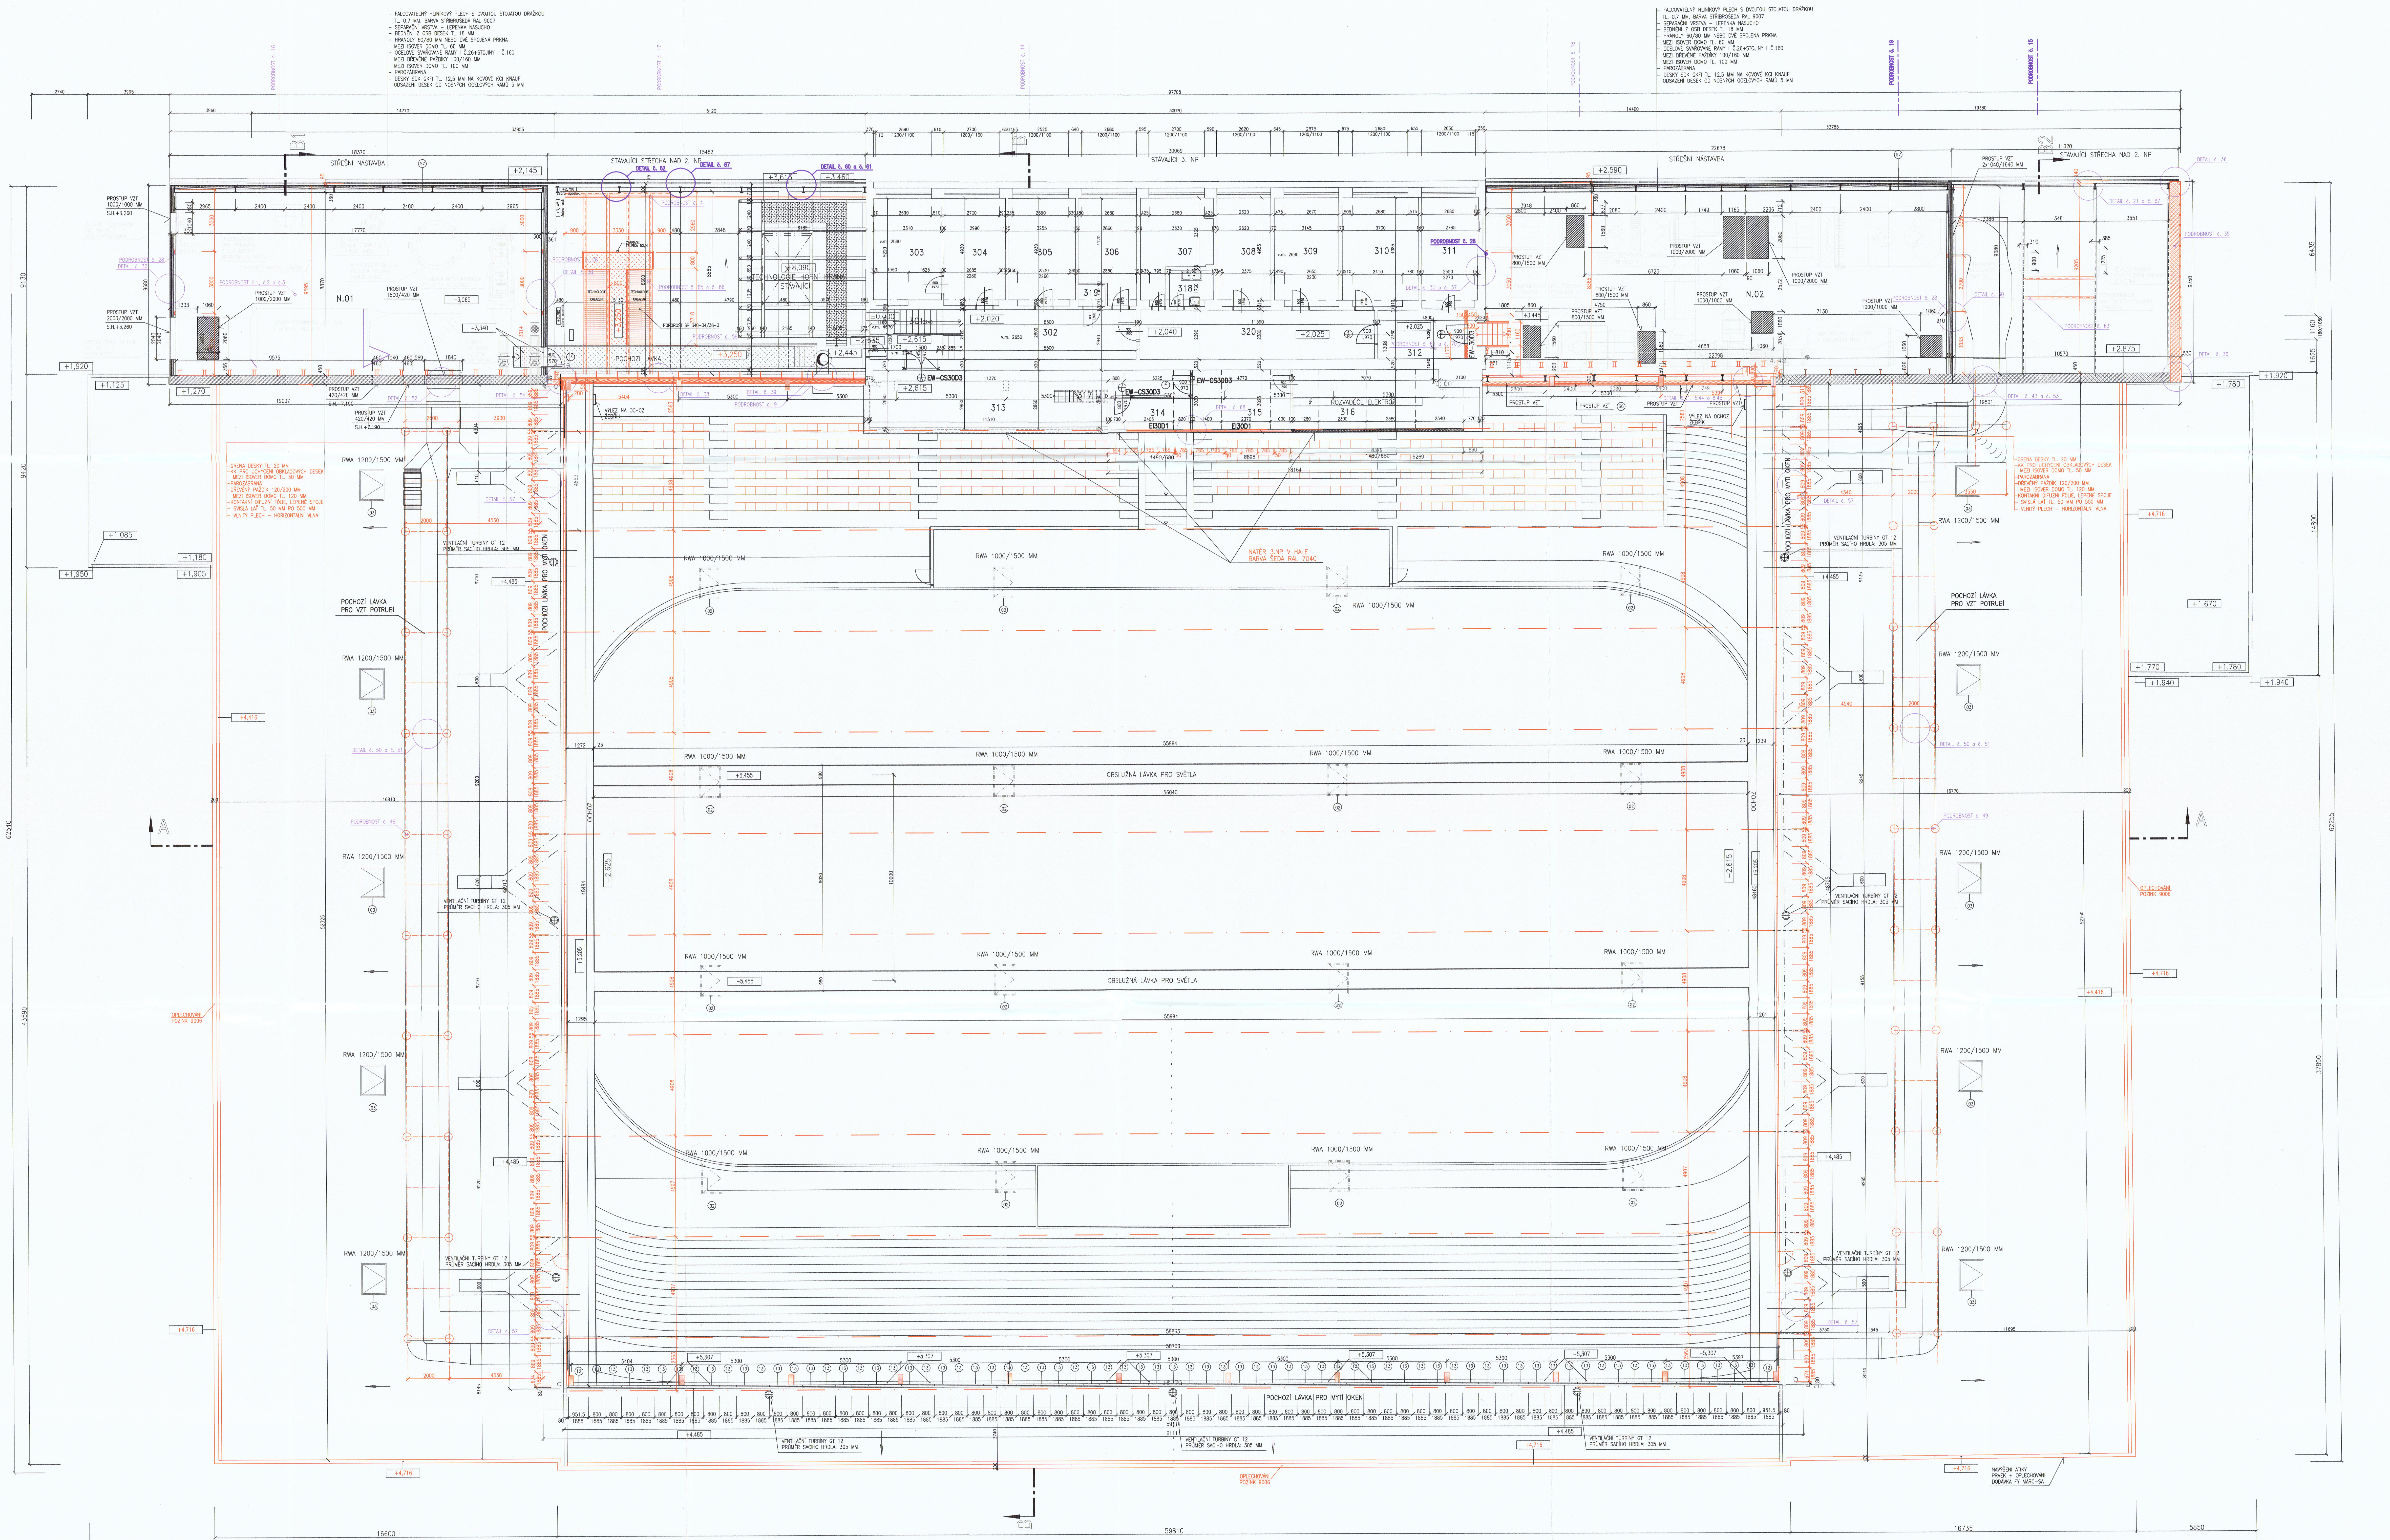

LEGENDA MÍSTNOSTÍ 3.NADZEMNÍHO PODLAŽÍ

Ozn	Název	Plocha [m^2]	POZNÁMKA:
301	SCHODIŠTĚ	10,69	
302	CHODBA	20,57	
303	KANCELÁŘ	16,77	
304	KANCELÁŘ	15,49	
305	KANCELÁŘ	16,81	
306	KANCELÁŘ	13,37	
307	KANCELÁŘ	13,96	
308	KANCELÁŘ	13,73	
309	KANCELÁŘ	16,44	
310	KANCELÁŘ	19,17	
311	KANCELÁŘ	14,54	
312	CHODBA	11,33	
313	GALERIE	36,61	
314	MÍSTNOST/BEZ ÚČELU	6,16	
315	ROZHLASOVÁ KABINA	13,82	
316	ROZVODNA ELEKTRO	24,41	
317	SCHODIŠTĚ	1,51	
318	MÍSTNOST	3,62	
319	SKLAD	1,37	
320	CHODBA	27,11	

LEGENDA MÍSTNOSTÍ 4.NADZEMNÍHO PODLAŽÍ

Ozn	Název	Plocha [m^2]	POZNÁMKA:
401	TERASA	10,69	
402	STŘECHA	39,50	

LEGENDA MÍSTNOSTÍ STŘEŠNÍCH NÁSTAVEB

Ozn	Název	Plocha [m 2]	POZNÁMKA:
N.01	STROJOVNA VZT A CHLAZENÍ	147,00	
N.02	STROJOVNA VZT	189,00	

LEGENDA MATERIÁLŮ

- ZDIVO Z CIHEL POROTHERM 44 P+D 440/247/238 MM TL.450 MM
- ZDIVO Z PŘÍČKOVEK POROTHERM 11,5 P+D 115/497/238 MM TL. 150 MM
- DŘEVĚNÉ LEPENÉ SLOUPY
- LÁVKA PRO MYTÍ OKEN
- LÁVKA PRO POTRUBÍ VZT
- SENDVIČOVÁ KONSTRUKCE

POZNÁMKA:
UPŘESNĚNÍ PROSTUPŮ TECHNOLOGIE VZ PŘÍSLUŠNÉ ČÁSTI PD.

SOUŘADNICOVÝ SYSTÉM: S-JTSK
VÝŠKOPISNÝ SYSTÉM: Bpv
±0.000= 427,69

OBJEDNATEL: MĚSTO SOKOLOV
GENERÁLNÍ PROJEKTANT: SPORTPROJEKTA PRAHA S.R.O. JINDŘIŠSKÁ 30, PRAHA 1
SPECIALISTA: SPORTPROJEKTA PRAHA S.R.O. JINDŘIŠSKÁ 30, PRAHA 1

DOKUMENTACE SKUTEČNÉHO PROVEDENÍ STAVBY

STAVBA: REKONSTRUKCE HALY ZIMNÍHO STADIONU SOKOLOV
B. NĚMCOVÉ 1780, 356 01 SOKOLOV

INVESTOR: MĚSTO SOKOLOV
ROKYCANOVA 1929, 356 20 SOKOLOV

ARCHITEKT:	ing. arch. V. Mudra ing. arch. M. Polák	SPORTPROJEKTA PRAHA, s.r.o., Jindřišská 30, PRAHA 1 TEL.: 257 318 768	DATUM:	02/2010
HL. INŽ. PROJEKTU:	M. Krakauer		MĚŘÍTKO:	1/100
ZODP. PROJ. PROFESE:	K. Dolejší		FORMÁT:	21 A4
VYPRACOVAL:	K. Dolejší		ČÍSLO ČÁSTI:	ČÍSLO PARE:
NÁZEV ČÁSTI:	SO 01.1 STAVEBNÍ ČÁST		01.1	1
OBSAH VÝKRESU:	PŮDORYS 3.NP		ČÍSLO VÝKRESU:	05