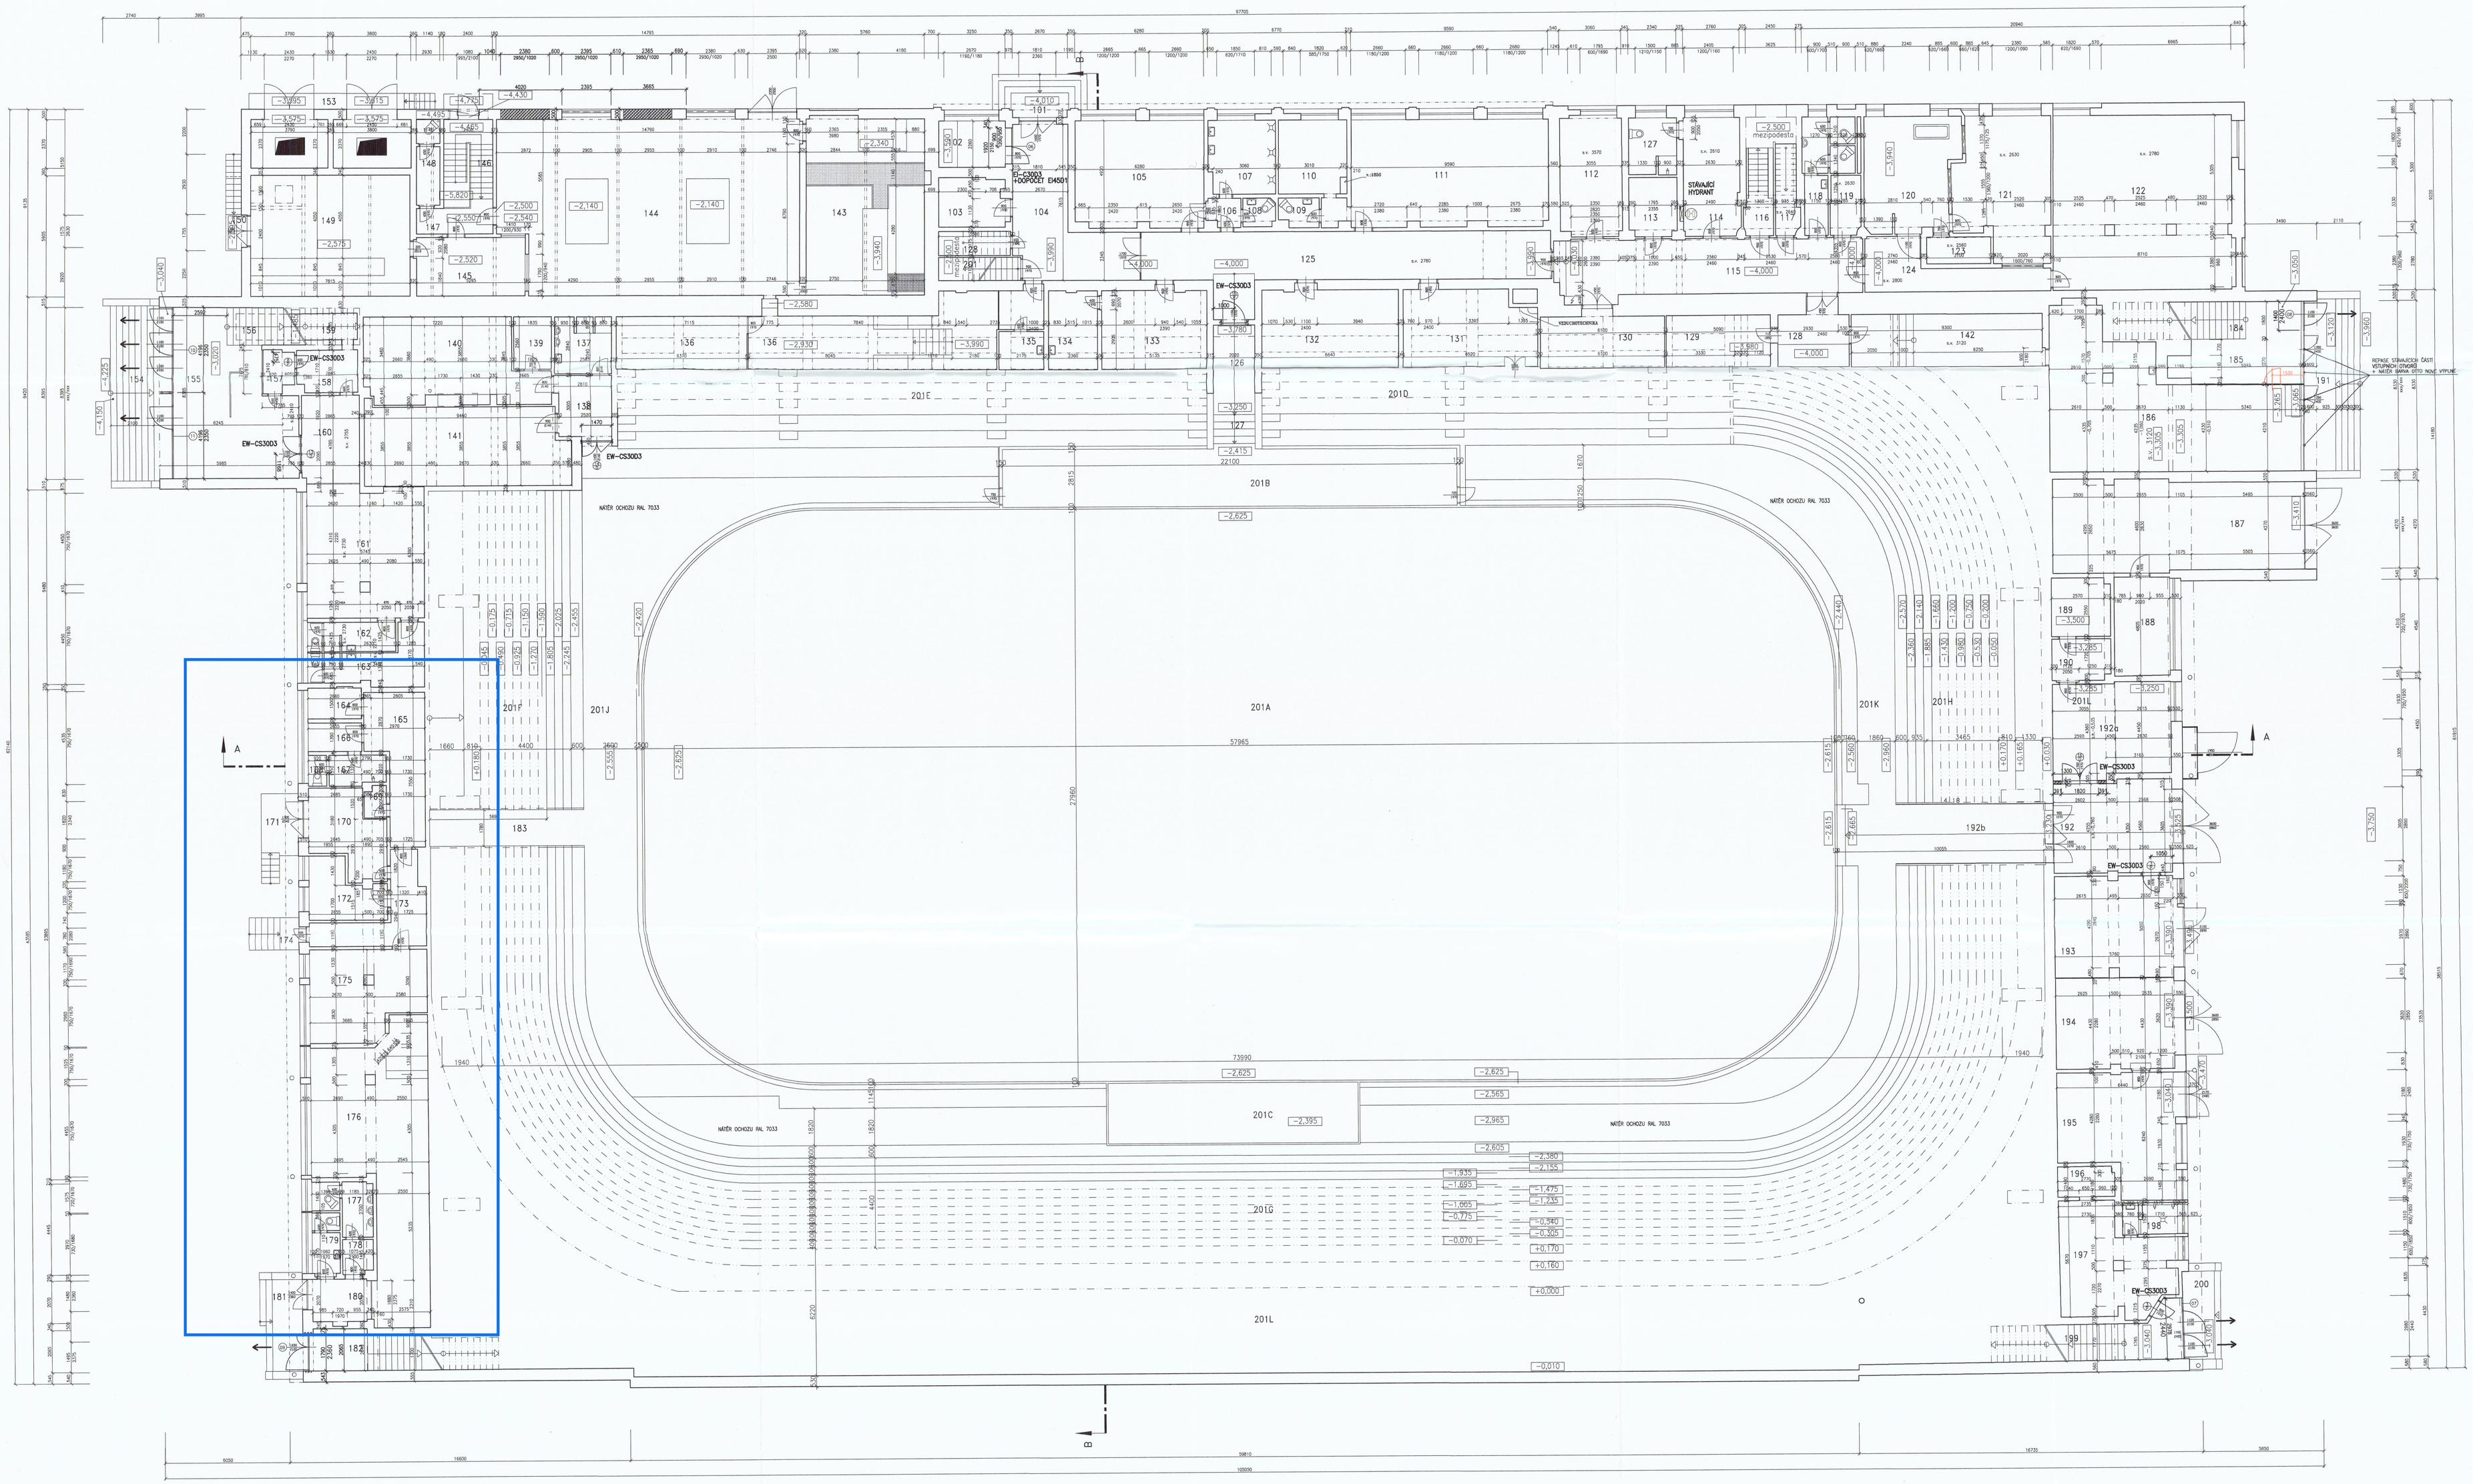

LEGENDA MÍSTNOSTÍ 1.NADZEMNÍHO PODLAŽÍ

Číslo	Název	Plocha [m2]	POZNÁMKA
100	VÝSUVY SCHODIŠTĚ	7,60	
101	ÚKRYTÍ	7,60	
102	ÚŽERNÍK	7,04	
104	CHODBA	27,60	
105	ŠATNA 4.A	22,90	
106	CHODBA	3,82	
107	SANITÁRNÍ	11,82	
108	WC	2,15	
109	WC	2,09	
110	SANITÁRNÍ	13,92	
111	ŠATNA 4.B	46,10	
112	ŠATNA	17,81	
113	BIKOVŠKÁNÍ VÝTRYSK	6,61	
114	VEDOUCÍ/KANCELÁŘ	16,77	
115	CHODBA	41,81	
116	SCHODIŠTĚ	5,82	
117	ÚŽERNÍK	4,75	
118	WC	10,90	
119	KUCHYŇKA	9,19	
120	VÝSTAVA	34,40	
121	ŠATNA	39,92	
122	ŠATNA	76,40	
123	SAUNA	4,12	
124	CHODBA	14,24	
125	CHODBA	90,85	
126	CHODBA	8,72	
127	WC	2,09	
128	SKLAD PRÁDLA	10,20	
129	SKLAD PRÁDLA	13,24	
130	ŠATNA	16,07	
131	ŠATNA	22,82	
132	ŠATNA	20,62	
133	ŠATNA	20,96	
134	SANITÁRNÍ	9,03	
135	ŠATNA	4,98	
136	CHODBA	37,07	
137	SANITÁRNÍ	7,85	
138	CHODBA	8,82	
139	ŠATNA	49,79	
140	ŠATNA	33,26	
141	ŠATNA	37,70	
142	SKLAD PRÁDLA	23,88	
143	STROJOVNA TECHNOLOGIE CHLADÍM	49,84	
144	STROJOVNA TECHNOLOGIE CHLADÍM	133,57	
145	VÝLOH	13,20	
146	SCHODIŠTĚ	15,80	
147	CHODBA	8,72	
148	WC	4,76	
149	ELEVÁTOROVNA	46,12	
150	RAMPA	2,80	
151	STRYCÍ	10,01	
152	STRYCÍ	10,63	
153	RAMPA	8,81	
154	SCHODIŠTĚ	37,53	
155	VÝSUVY VÝLA	38,96	
156	SCHODIŠTĚ	11,17	
157	PŘEDSÍŇ VÝSUVKY	2,92	
158	SKLAD RESTAURACE + V.KVP	8,56	
159	SKLAD RESTAURACE + V.KVP	76,15	
160	STRYCÍ CENTRUM	12,85	
161	STRYCÍ CENTRUM	36,13	
162	AN/WC	6,16	
163	AN/WC	7,49	
164	ŠATNA	4,24	
165	CHODBA	16,90	
166	ŠATNA	2,07	
167	SANITÁRNÍ	36,41	
168	WC	1,38	
169	SKLAD RESTAURACE	1,39	
170	SKLAD	1,53	
171	RAMPA	2,05	
172	VÝPRAVNÍ/SKLAD RESTAURACE	8,90	
173	CHODBA	13,37	
174	SCHODIŠTĚ	4,15	
175	SKLADIŠTĚ RESTAURACE	22,05	
176	RESTAURACE	36,74	
177	WC	4,07	
178	CHODBA	3,28	
179	WC	4,28	
180	CHODBA	4,40	
181	SCHODIŠTĚ	11,49	
182	SCHODIŠTĚ	16,20	
183	CHODBA – SKLT	3,15	
184	SCHODIŠTĚ	16,80	
185	SKLAD NÁŘAD	13,80	
186	ŠATNA MONITORŮ	66,70	
187	ŠATNA	24,30	
188	VAKUOLÁŘ	13,87	
189	TECHNOLOGICKÁ ŠKOLY SKLAD	8,12	
190	TECHNOLOGICKÁ ŠKOLY SKLAD	5,81	
191	SCHODIŠTĚ	24,53	
192	PŘEDSÍŇ – VÝCZO	27,48	
192a	ŠATNA	26,80	
192b	CHODBA	22,29	
193	LAVAČ – ŠATNA	20,50	
194	LAVAČ	25,36	
195	ŠATNA	21,24	
196	ŠATNA	4,15	
197	ŠATNA	25,01	
198	SANITÁRNÍ	3,00	
199	SKLAD	18,18	
200	SCHODIŠTĚ	8,15	
201	SCHODIŠTĚ	9,35	

LEGENDA MATERIÁLŮ

ZDIVO Z CHEL PLNÝCH 290/65/140 MM TL.450 MM

ZDIVO Z PŘÍČKOVÝCH POROTHERM 11.5 P+D 115/487/238 MM TL. 150 MM

SMĚR ÚKLONU

2005-02-28

SOUŘADNICOVÝ SYSTÉM: S-JTSK

VÝŠKOPISNÝ SYSTÉM: Bpv

±0.000= 427,69

OBJEDNATEL: MĚSTO SOKOLOV

GENERÁLNÍ PROJEKTANT: SPORTPROJEKTA PRAHA, S.R.O. (INDŘIŠSKÁ 30 PRAHA 1)

SPECIALISTA: SPORTPROJEKTA PRAHA, S.R.O. (INDŘIŠSKÁ 30 PRAHA 1)

DOKUMENTACE SKUTEČNÉHO PROVEDENÍ STAVBY

STAVBA: REKONSTRUKCE HALY ZIMNÍHO STADIONU SOKOLOV

B. NĚMCOVÍ 1780, 356 01 SOKOLOV

INVESTOR: MĚSTO SOKOLOV

ROKYCANOVA 1929, 356 20 SOKOLOV

ARCHITEKT:	Ing. arch. V. Mudra Ing. arch. M. Pařík	SPORTPROJEKTA PRAHA, s.r.o., Jindřišská 30, PRAHA 1 TEL.: 257 318 708 sportprojekta@seznam.cz	DATUM:	02/2010
HL. INŽ. PROJEKTU:	M. Krokůver		MĚŘÍTKO:	1/100
ZODP. PROJ. PROFESE:	K. Dolejší		FORMÁT:	21 A4
VYPRACOVAL:	K. Dolejší		ČÍSLO ČÁSTI:	ČÍSLO PARÉ: 1
NÁZEV ČÁSTI:	SO 01.1 STAVEBNÍ ČÁST		01.1	
OBSAH VÝKRESU:	PŮDORYS 1.NP		ČÍSLO VÝKRESU:	03