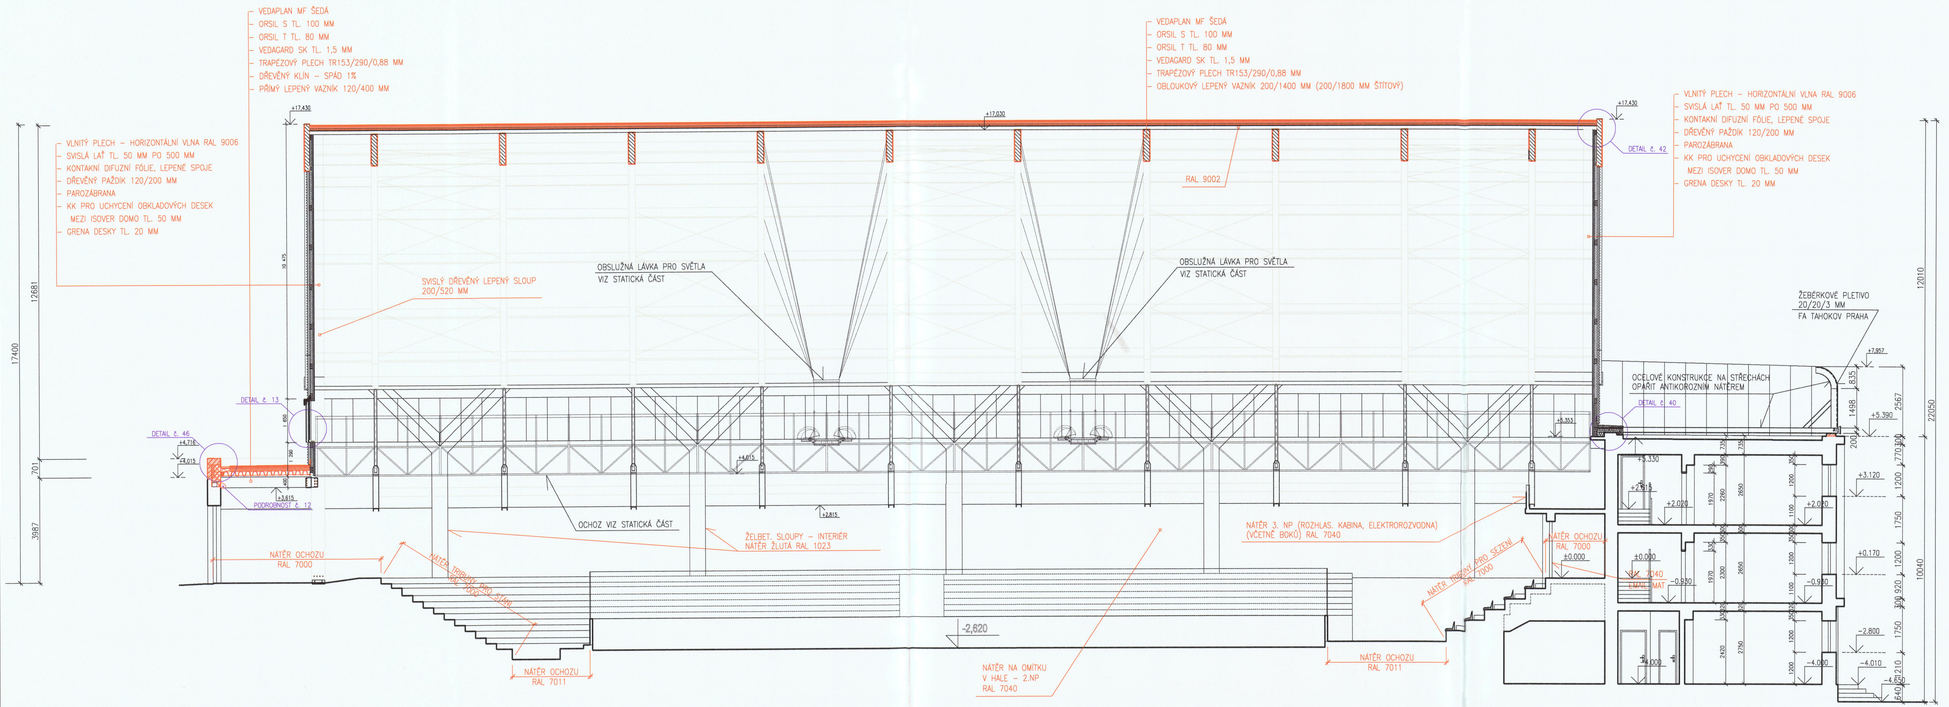

SOUŘADNICOVÝ SYSTÉM:
S-JTSK
VÝŠKOPISNÝ SYSTÉM:
Bpv
±0.000= 427,69

OBJEDNATEL:
MĚSTO SOKOLOV

GENERÁLNÍ PROJEKTANT:
SPORTPROJEKTA PRAHA S.R.O. JINDŘIŠSKÁ 30, PRAHA 1

SPECIALISTA:
SPORTPROJEKTA PRAHA S.R.O. JINDŘIŠSKÁ 30, PRAHA 1

DOKUMENTACE SKUTEČNÉHO PROVEDENÍ STAVBY

STAVBA :
REKONSTRUKCE HALY ZIMNÍHO STADIONU
SOKOLOV
B. NĚMCOVÉ 1780, 356 01 SOKOLOV

INVESTOR :
MĚSTO SOKOLOV
ROKYCANOVA 1929, 356 20 SOKOLOV

ARCHITEKT :	ing. arch. V. Mudra	SPORTPROJEKTA PRAHA, s.r.o., Jindřišská 30, PRAHA 1 TEL.: 257 318 798 sportprojekta@seznam.cz	DATUM :	02/2010
HL. INŽ. PROJEKTU:	M. Krakauer		MĚŘÍTKO :	1/100
ZODP. PROJ. PROFESE:	K. Dolejší		FORMÁT :	X
VYPRACOVAL:	K. Dolejší		ČÍSLO ČÁSTI:	ČÍSLO PARE: 1

NÁZEV ČÁSTI:
SO 01.1 STAVEBNÍ ČÁST

01.1

OBSAH VÝKRESU:
ŘEZY B-B

ČÍSLO VÝKRESU:
09